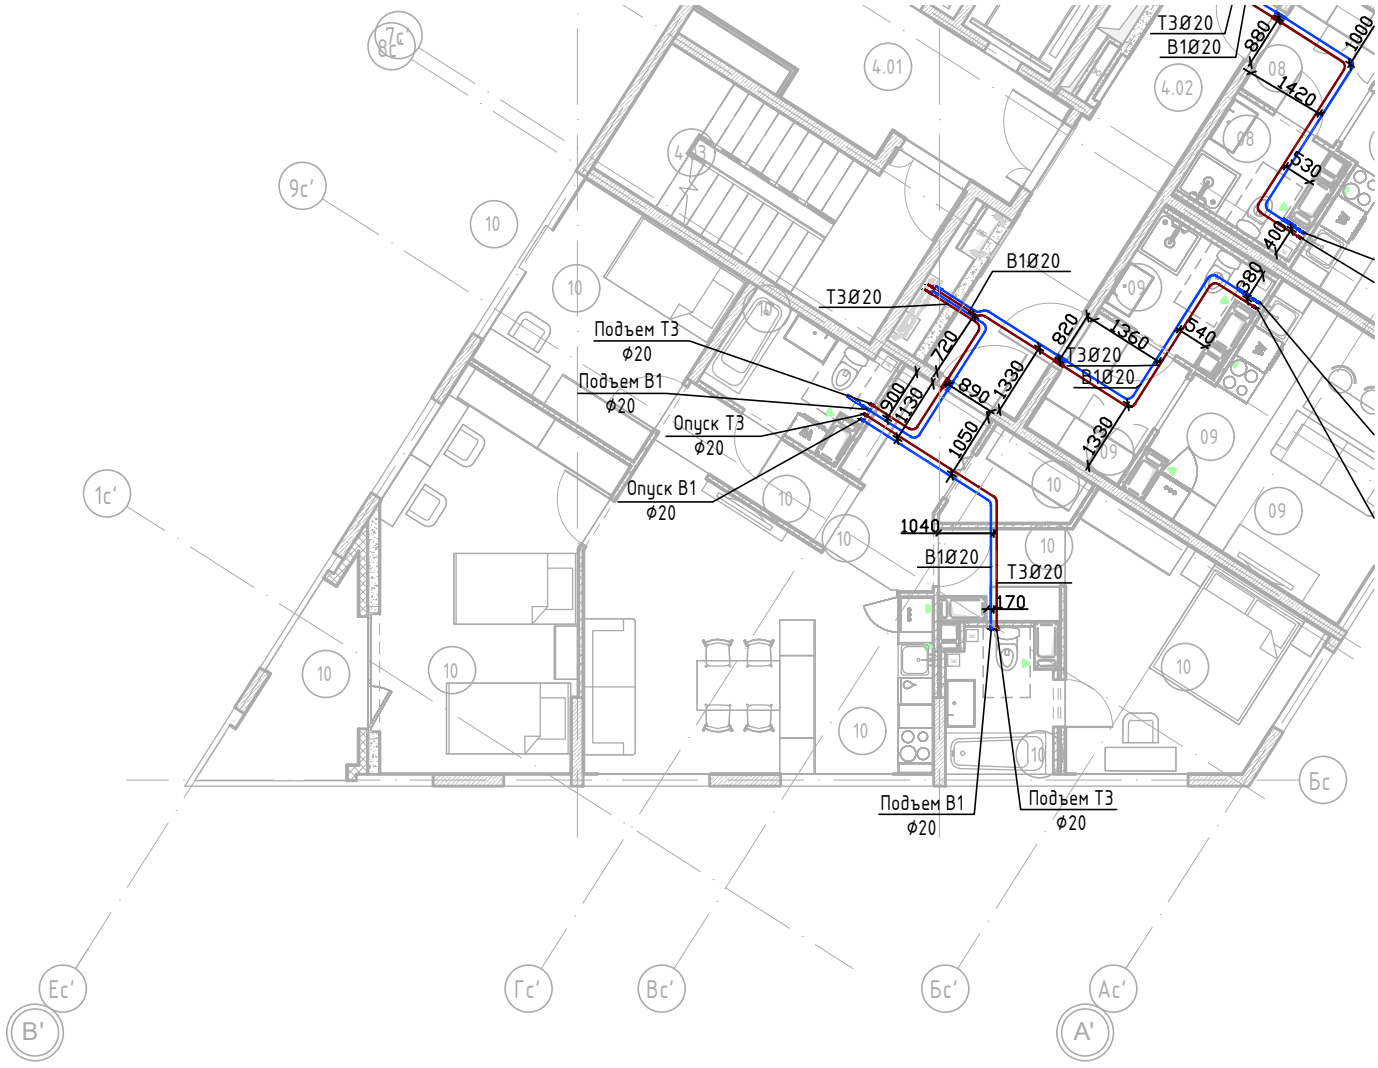


Примечание:

расстояние от перегородки до середины трубы указано без учета охранной зоны. Охранная зона 150мм

Изм	Кол.уч.	Лист	№ док.	Подп.	Дата
Разраб.		Соколовская			
Пров.		Гейсис			

2022–260–ЛИГ_2_Р–ВК2

«Многоквартирные жилые дома с подземными автостоянками, со встроенными или встроенно–пристроенными помещениями, встроенным детским садом на 120 мест и отдельно стоящей общеобразовательной школой на 1250 мест.

5 этап строительства. Корпус 2. Многоквартирный жилой дом со встроенными помещениями, подземной автостоянкой, со встроенными или встроенно–пристроенными помещениями, и встроенным детским садом на 120 мест, по адресу Санкт–Петербург, муниципальное образование Волковское, Лиговский проспект, кадастровый номер 78:13:0007319:5817

Стадия	Лист	Листов
ИД	9	

Исполнительный чертеж. Водоснабжение. Квартира №149

ООО "МК "КОМПЛЕКС"

Формат А4

Подп. и дата | Инв. N дубл. | Взам. инв. N | Подп. и дата | Инв. N подл.